


BEGANE GROND

- Renvooi**
- = paneelkruif (op alle NU deuren)
 - = brandscheiding met aantal min. WBDO
 - = br.w. zelfsl. deur met aantal min. WBDO
 - = zelfsluitende deur
 - = br.scheiding WBDO 30 minuten
 - = br.scheiding WBDO 60 minuten
 - = vloermat
 - = vloer tegels
 - = beslaand
 - = buitenwand met gevelbeplating
 - = kalkzandsteen binnenwand
 - = metselwerk buitenwand aanhele
 - = stucwerk + sauswerk
 - = stucwerk + spackwerk
 - = binnenwand voorzien van tegels
 - = noodverlichtingsarmaturen
 - = droogpoeder blusapparaat 12 kg.
 - = koolzuur sneeuw apparaat 6 kg.
 - = brandstanghaspel
 - = electromotor groter dan 0,25 KW.
 - = electromotor groter dan 0,25 KW.
 - = laskar

afgekomen d.d.
 13 NOV. 2010
 Gemeente Assen

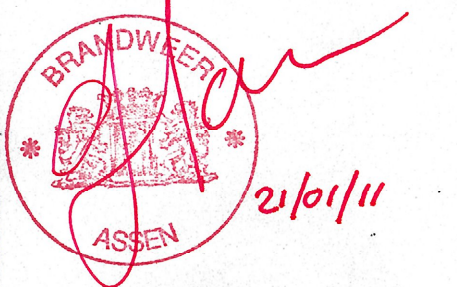

werk : MERCEDES GARAGE TE ASSEN
 tekening : REVISIETEKENING
 BEGANE GROND.
 schaal : 1:100
 getekend : P.S.E.K.
 formaat : 900x600 mm.
 datum : 27-11-2000
 gewijzigd : 28-03-2001

architectenbureau bna
groenschurink grosfeld
 groenschurink grosfeld
 eglantierlaan 3
 postbus 20171 7302 hd apeldoorn
 tel. 055 541 82 55 fax: 055 542 19 22
 e-mail: gsg.architecten@inter.nl.net